


Bahn gleis

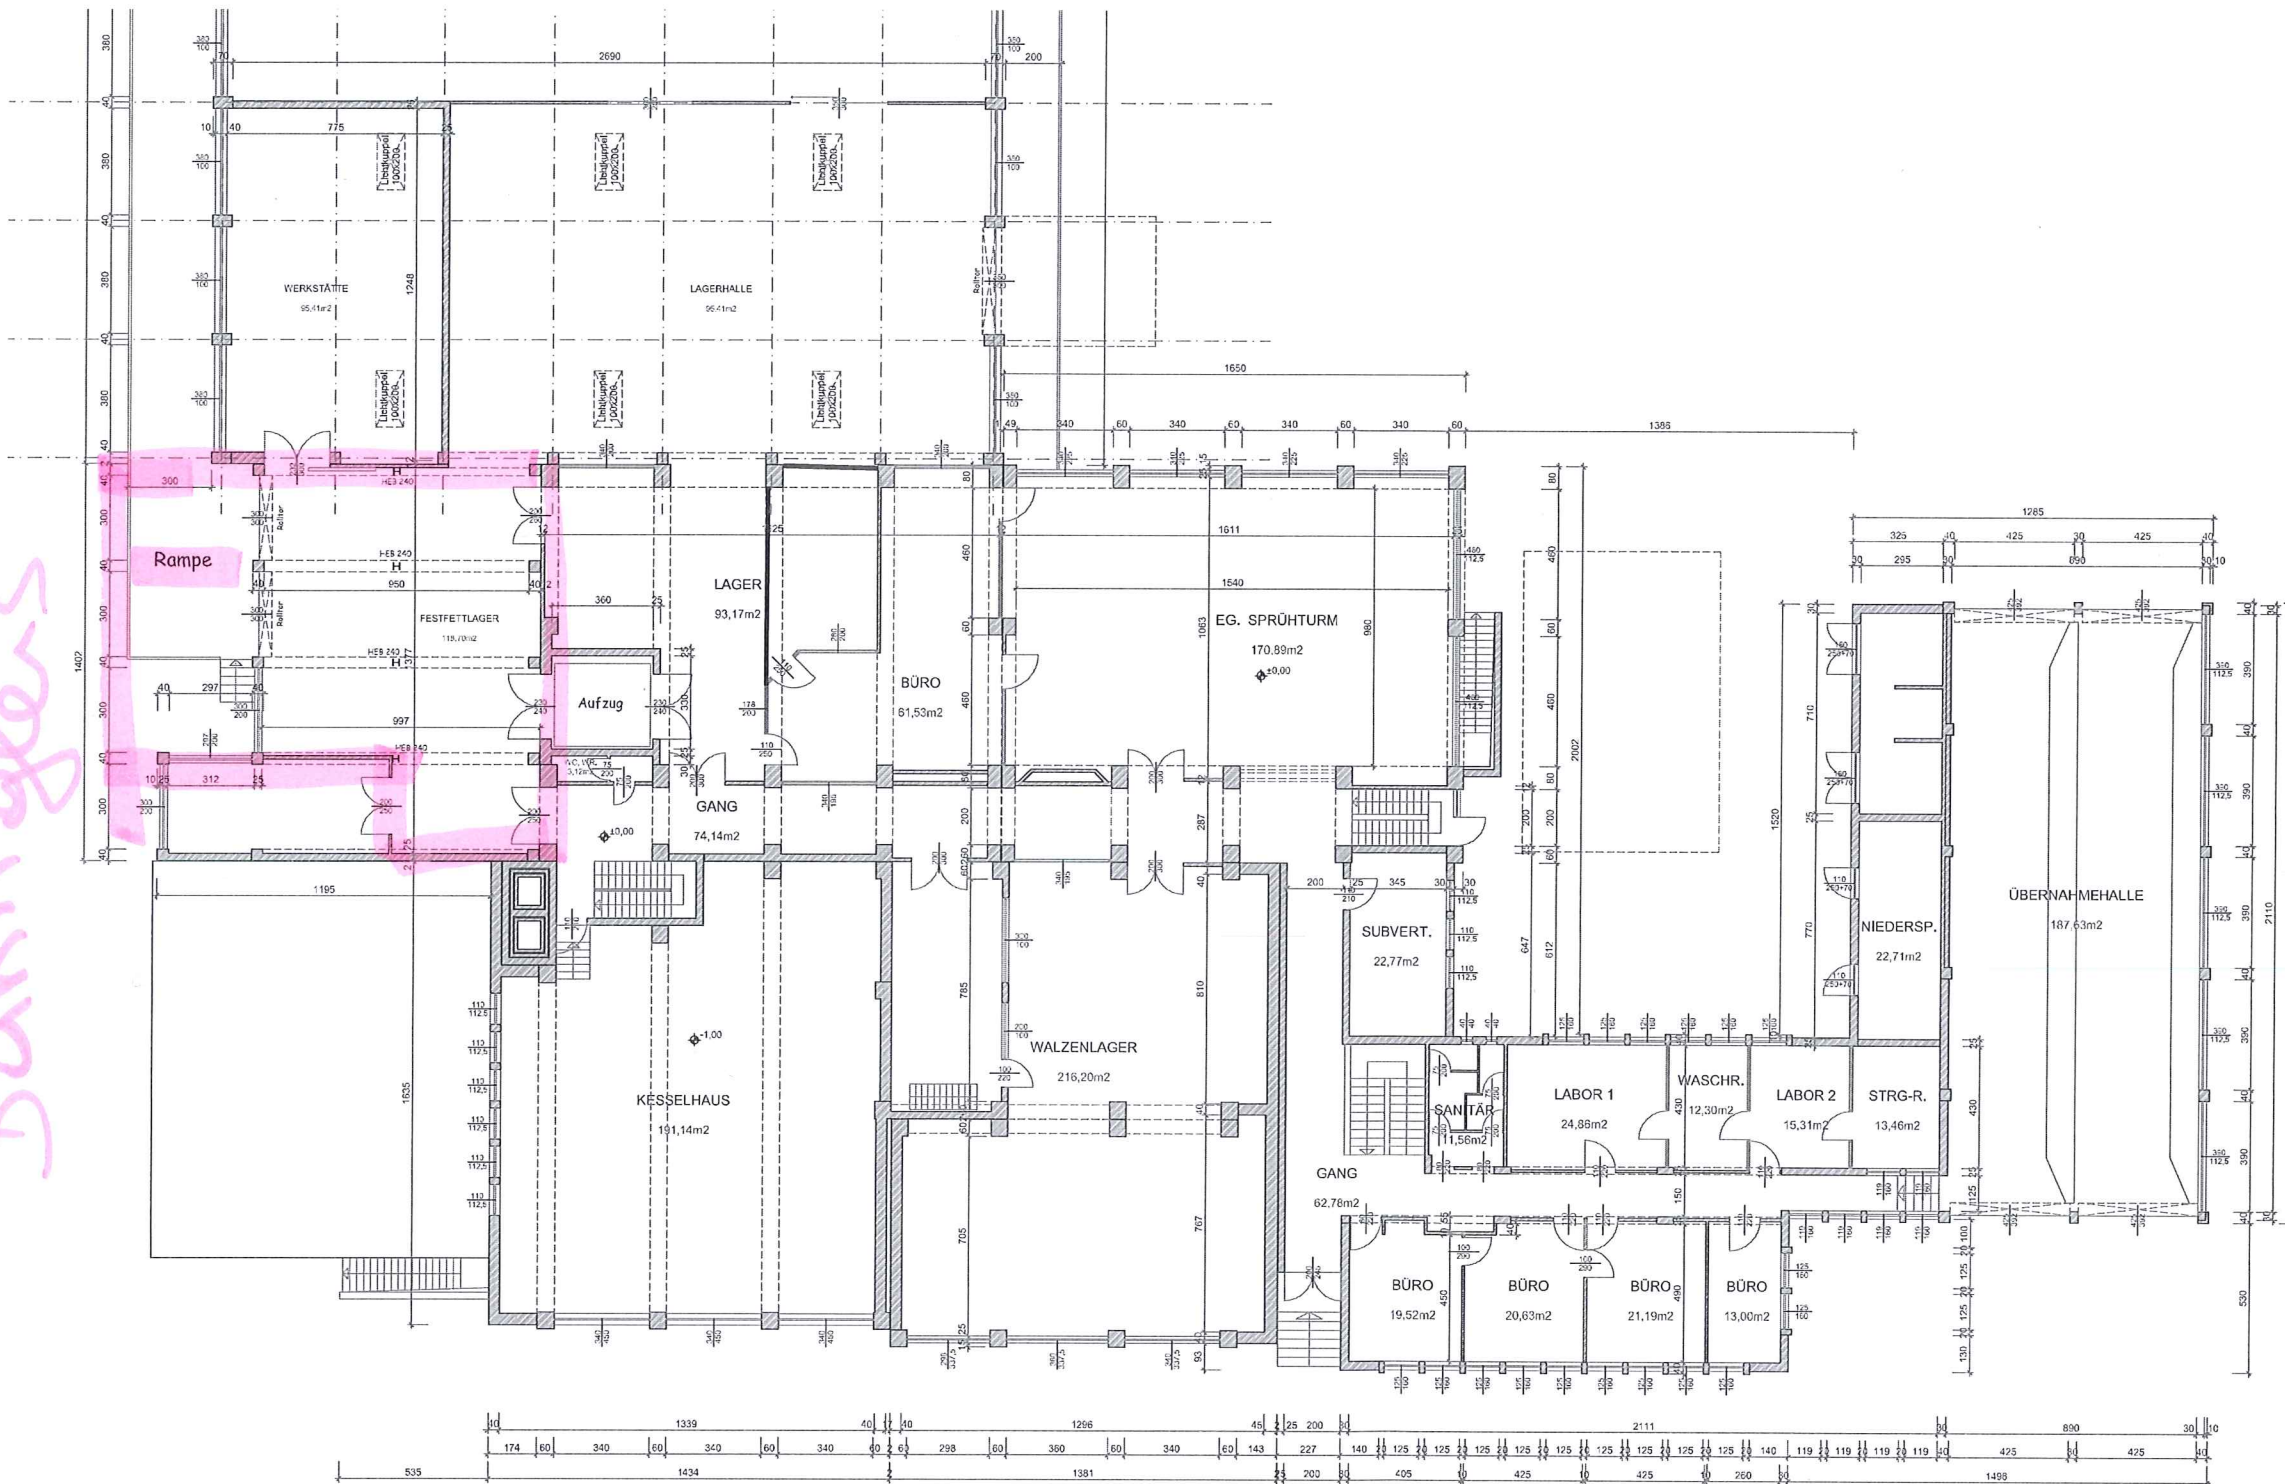

Erdgeschoss

Maße sind Rohbaumaße unverputzt und ohne Fliesen! Für Einrichtung Naturmaße nehmen!

BESTANDSPLAN

GEWERBEPARK PRAMTAL
Haberedt 21, 4775 Taufkirchen

Eigentümer	
Architekt	
GRUNDRISS * M 1:100	
ERDGESCHOSS SÜD	
DATEI	d:\Techn. Büro\Planungen\...
GEZ.	Pichler R.
DATUM	30.07.2019
PL.GR.	1,06x0,60 = 0,65m ²
PL.NR.	best. 002a-2019