

Bauverbotsgrenze


1574
5

PVC-Loger

HYDROLISIER UND AUSFALLSCHÜTZ

Beton

Bestandsplan
02.07.2021
M= 1:125

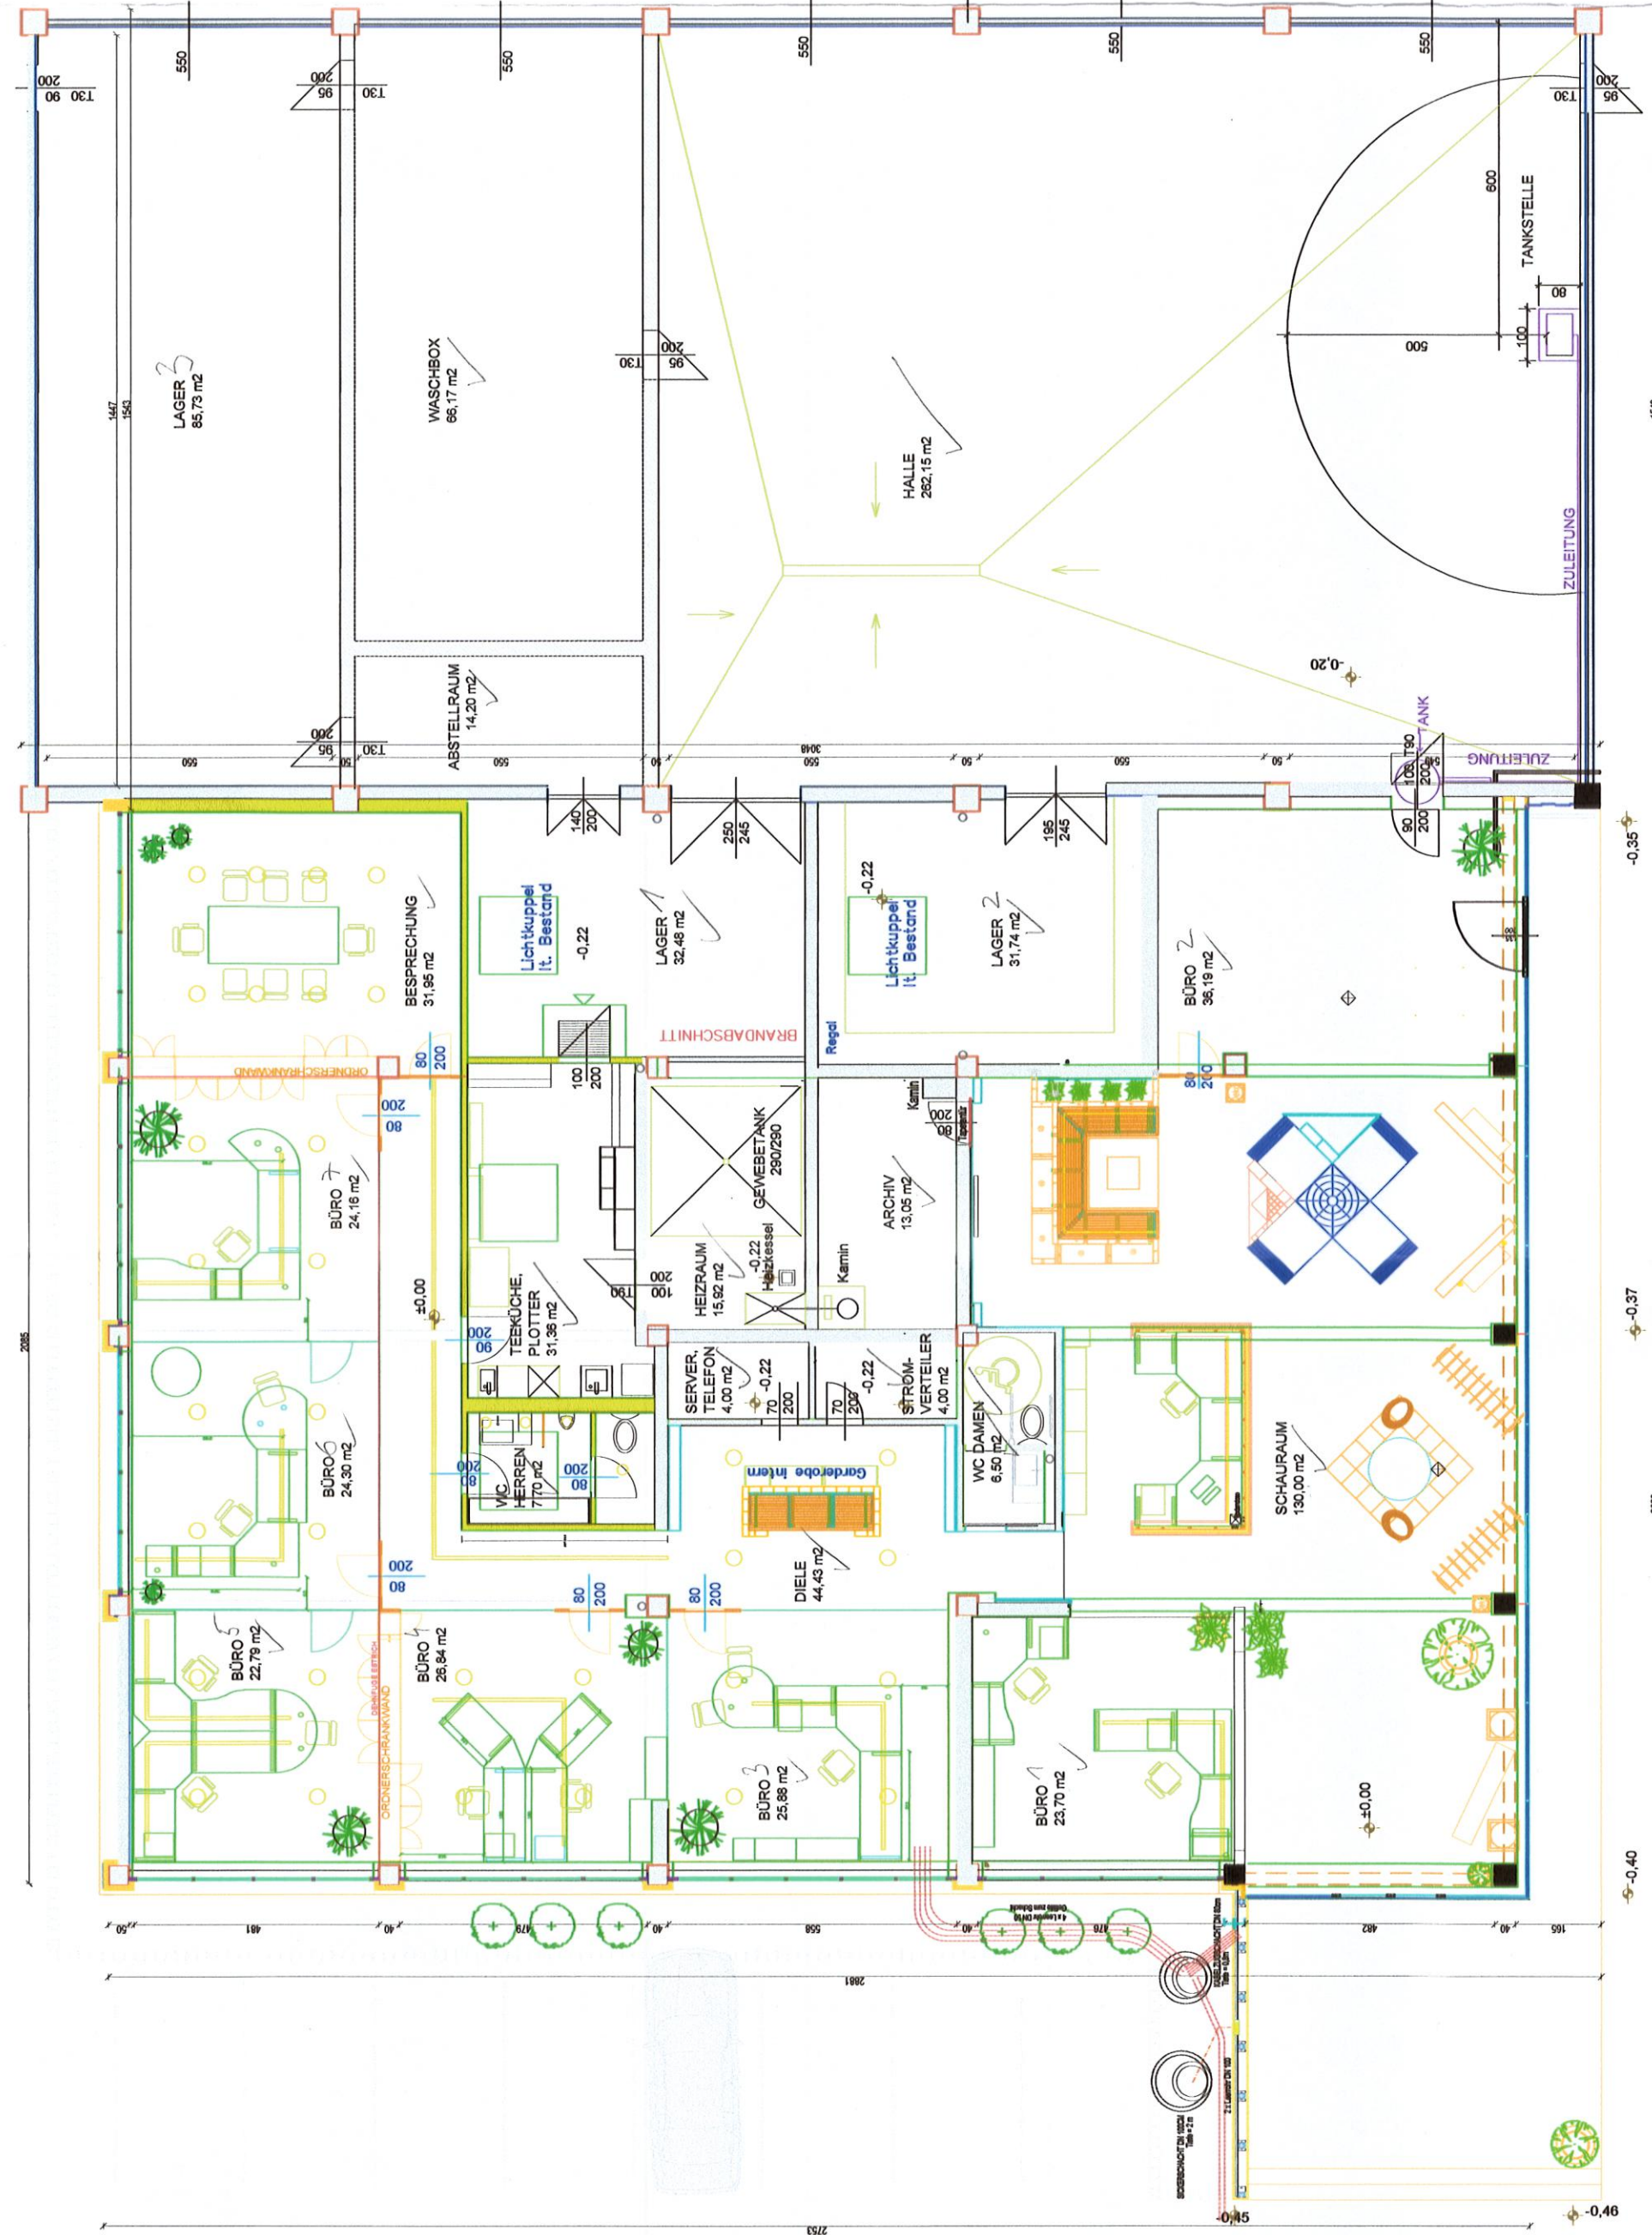

EINFABRT