




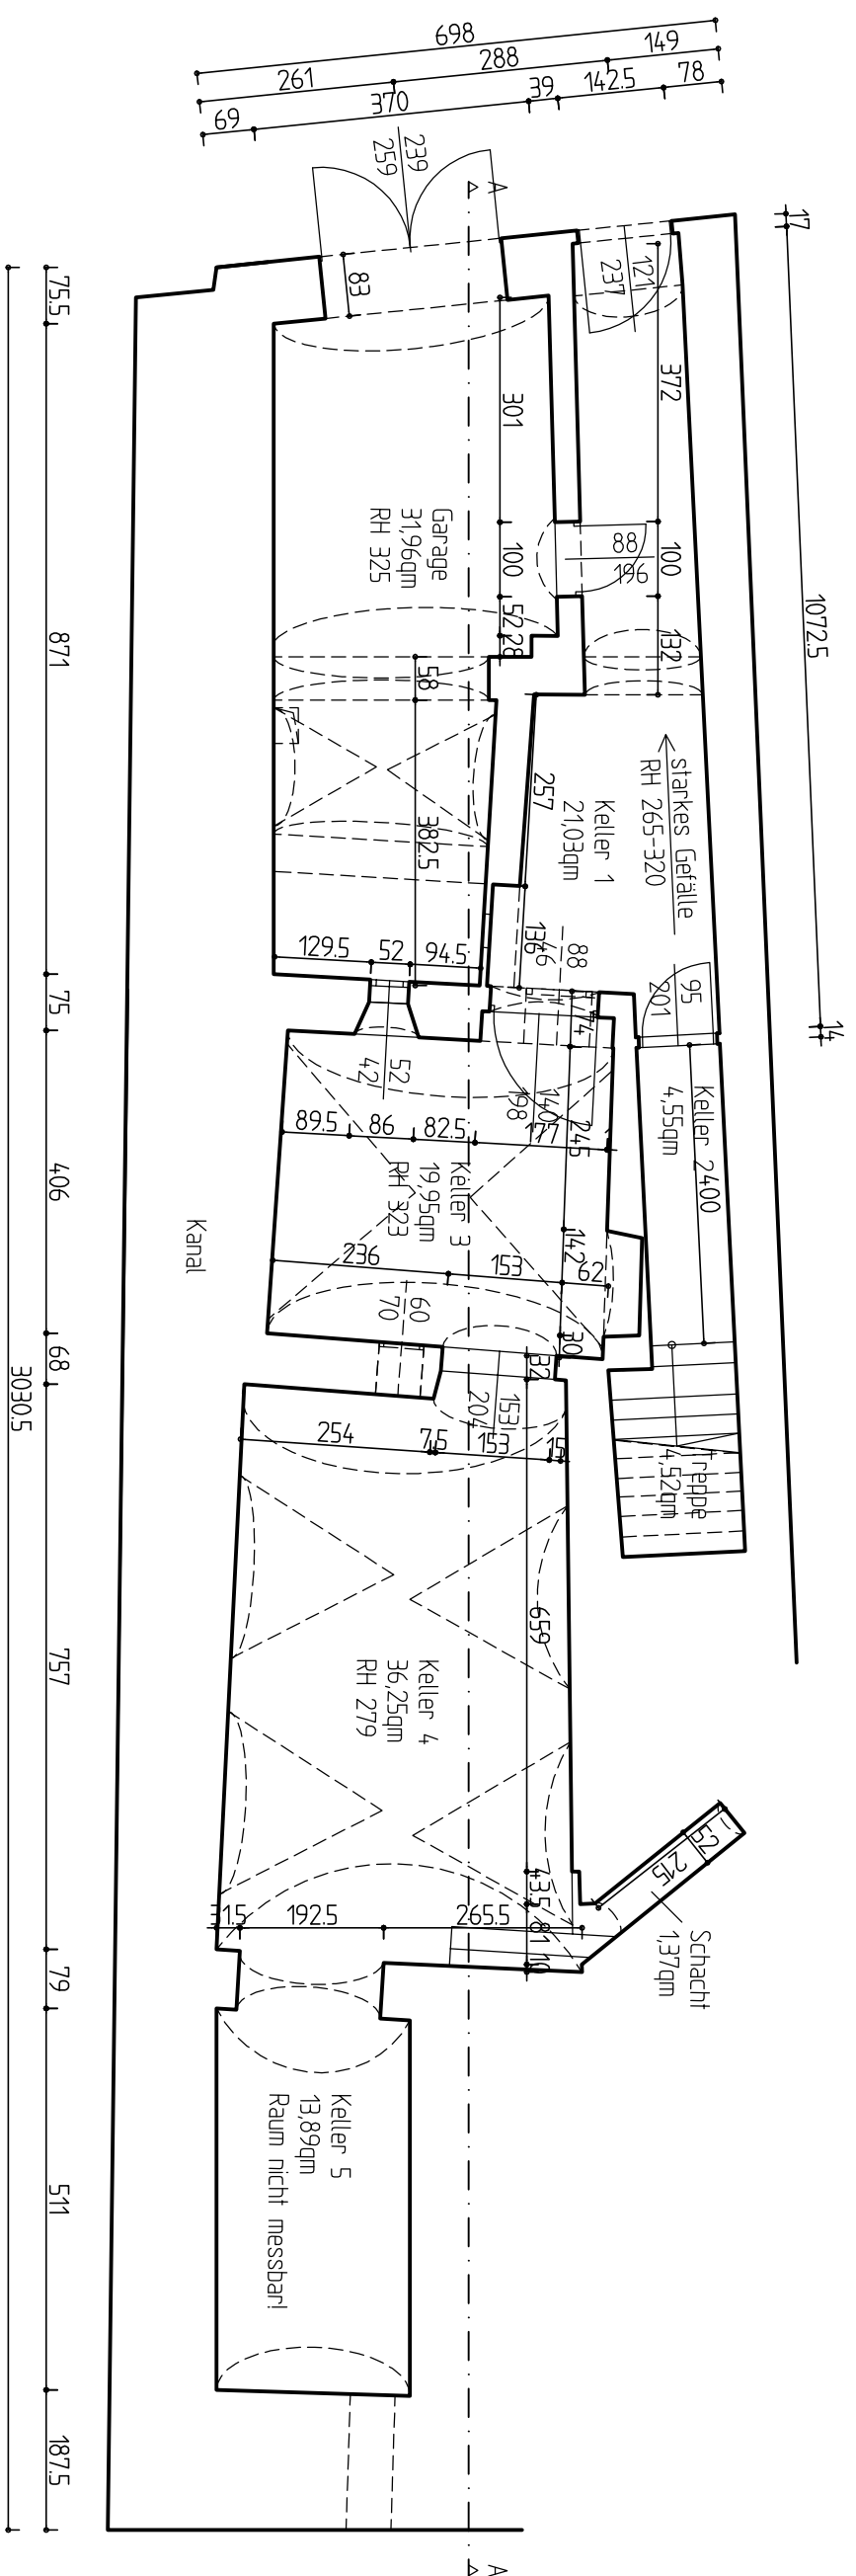


GRUNDRISS KG

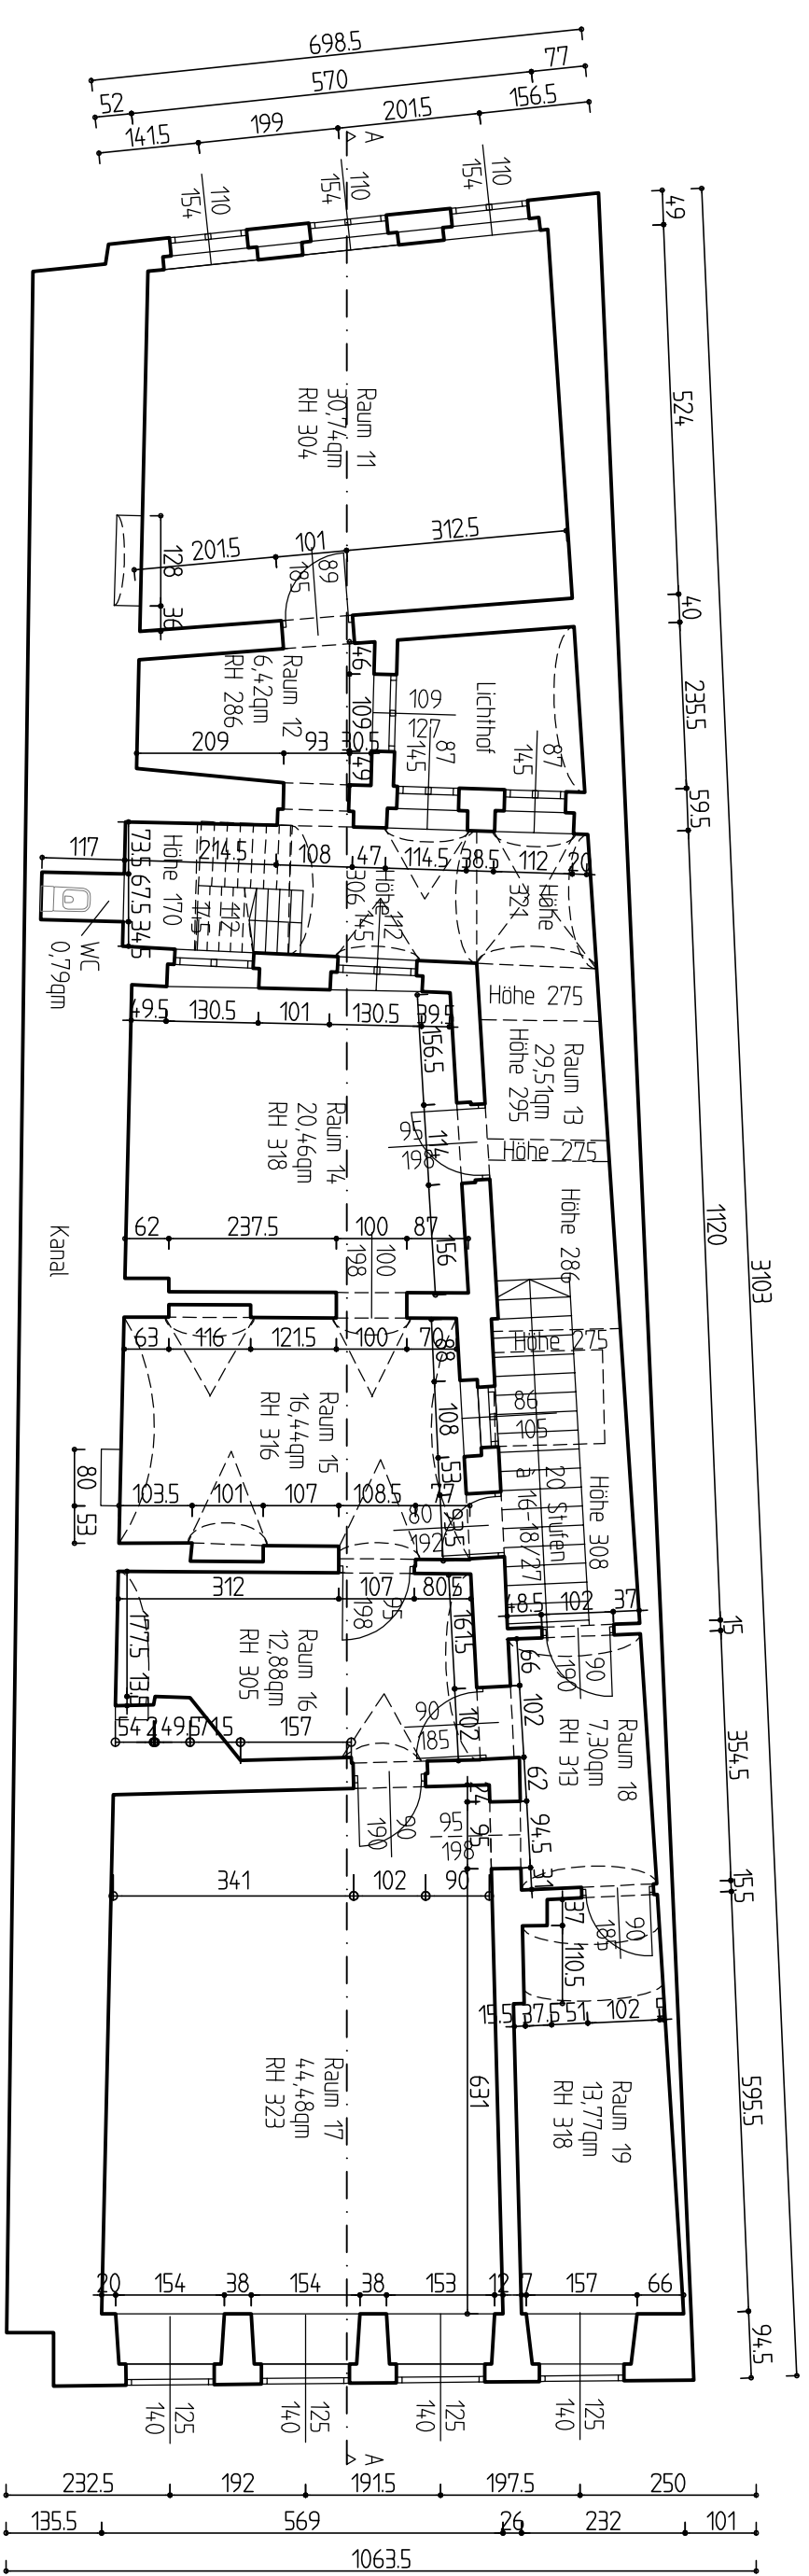


GRUNDRISS 20G

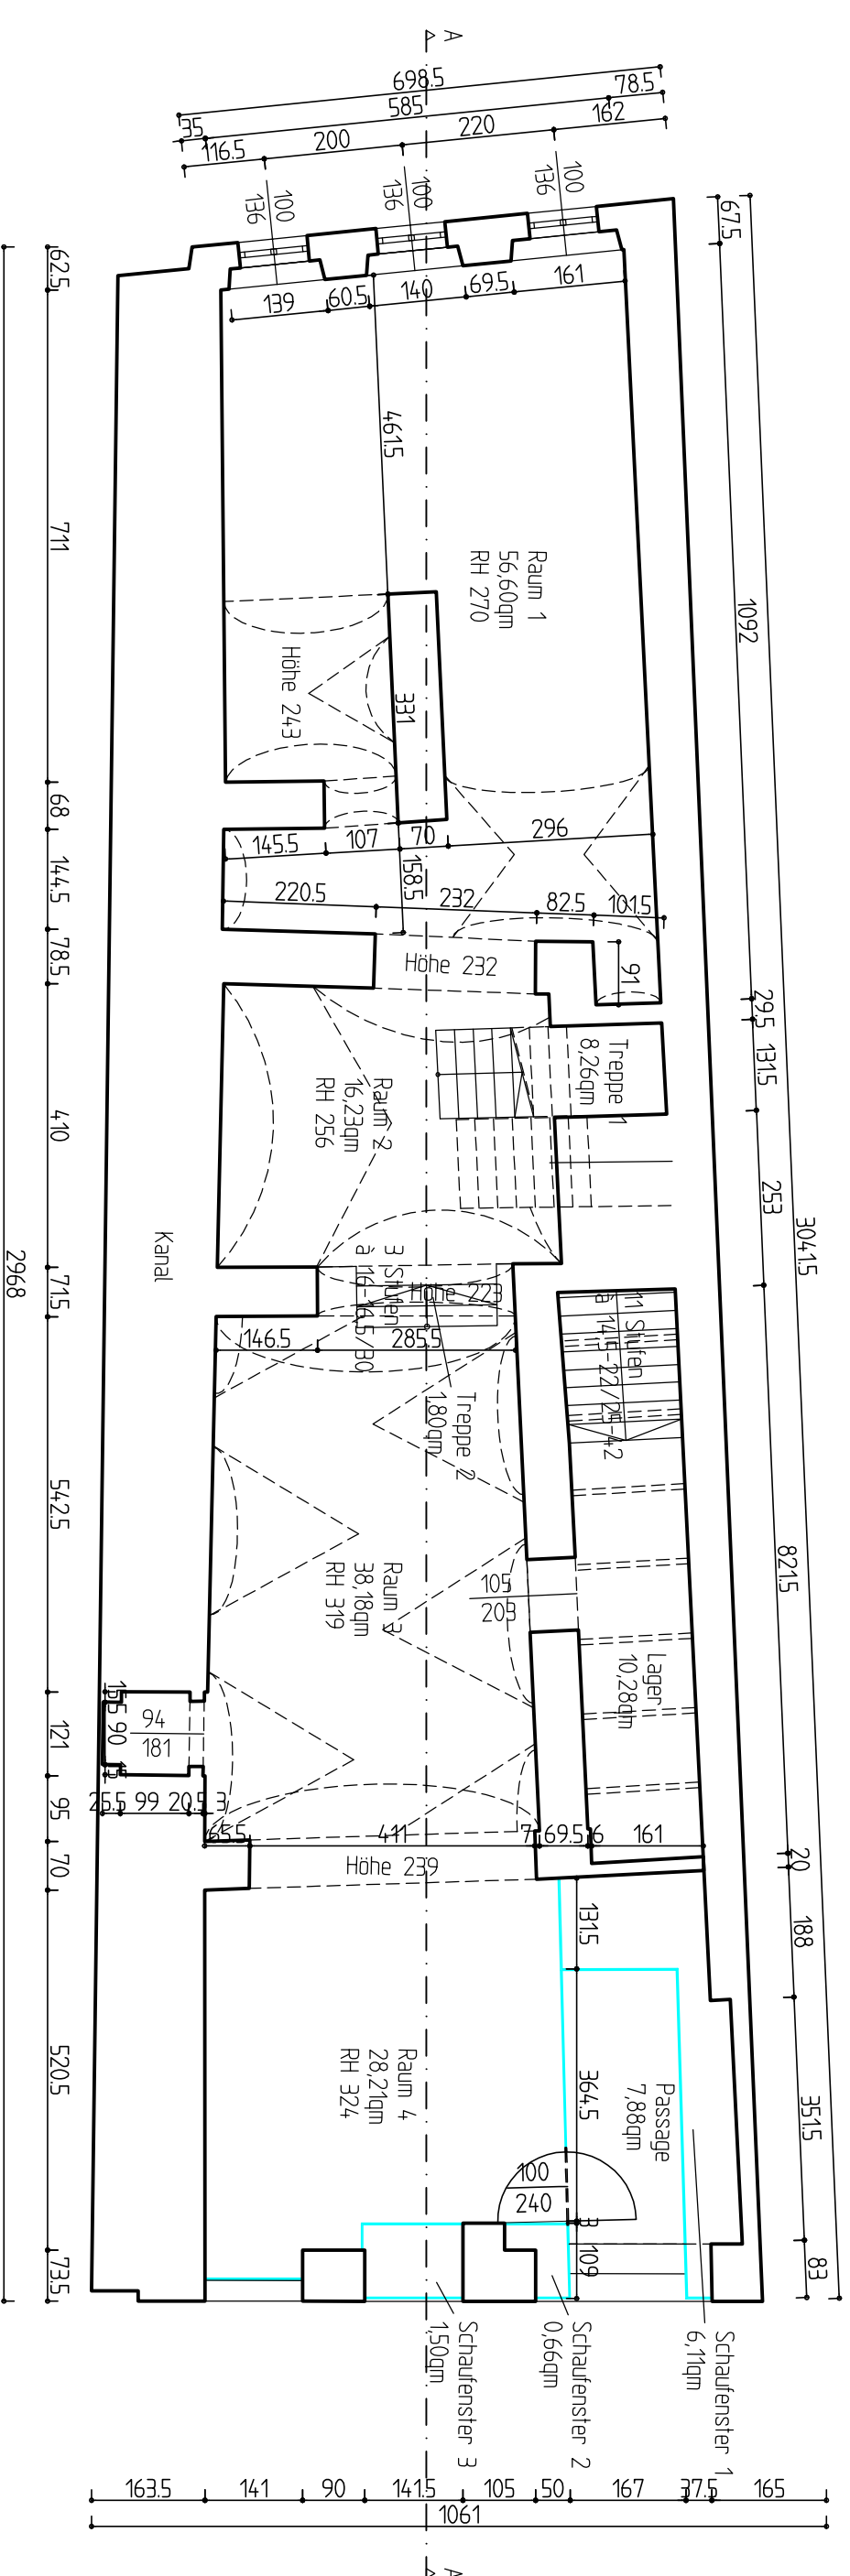


GRUNDRISS EG

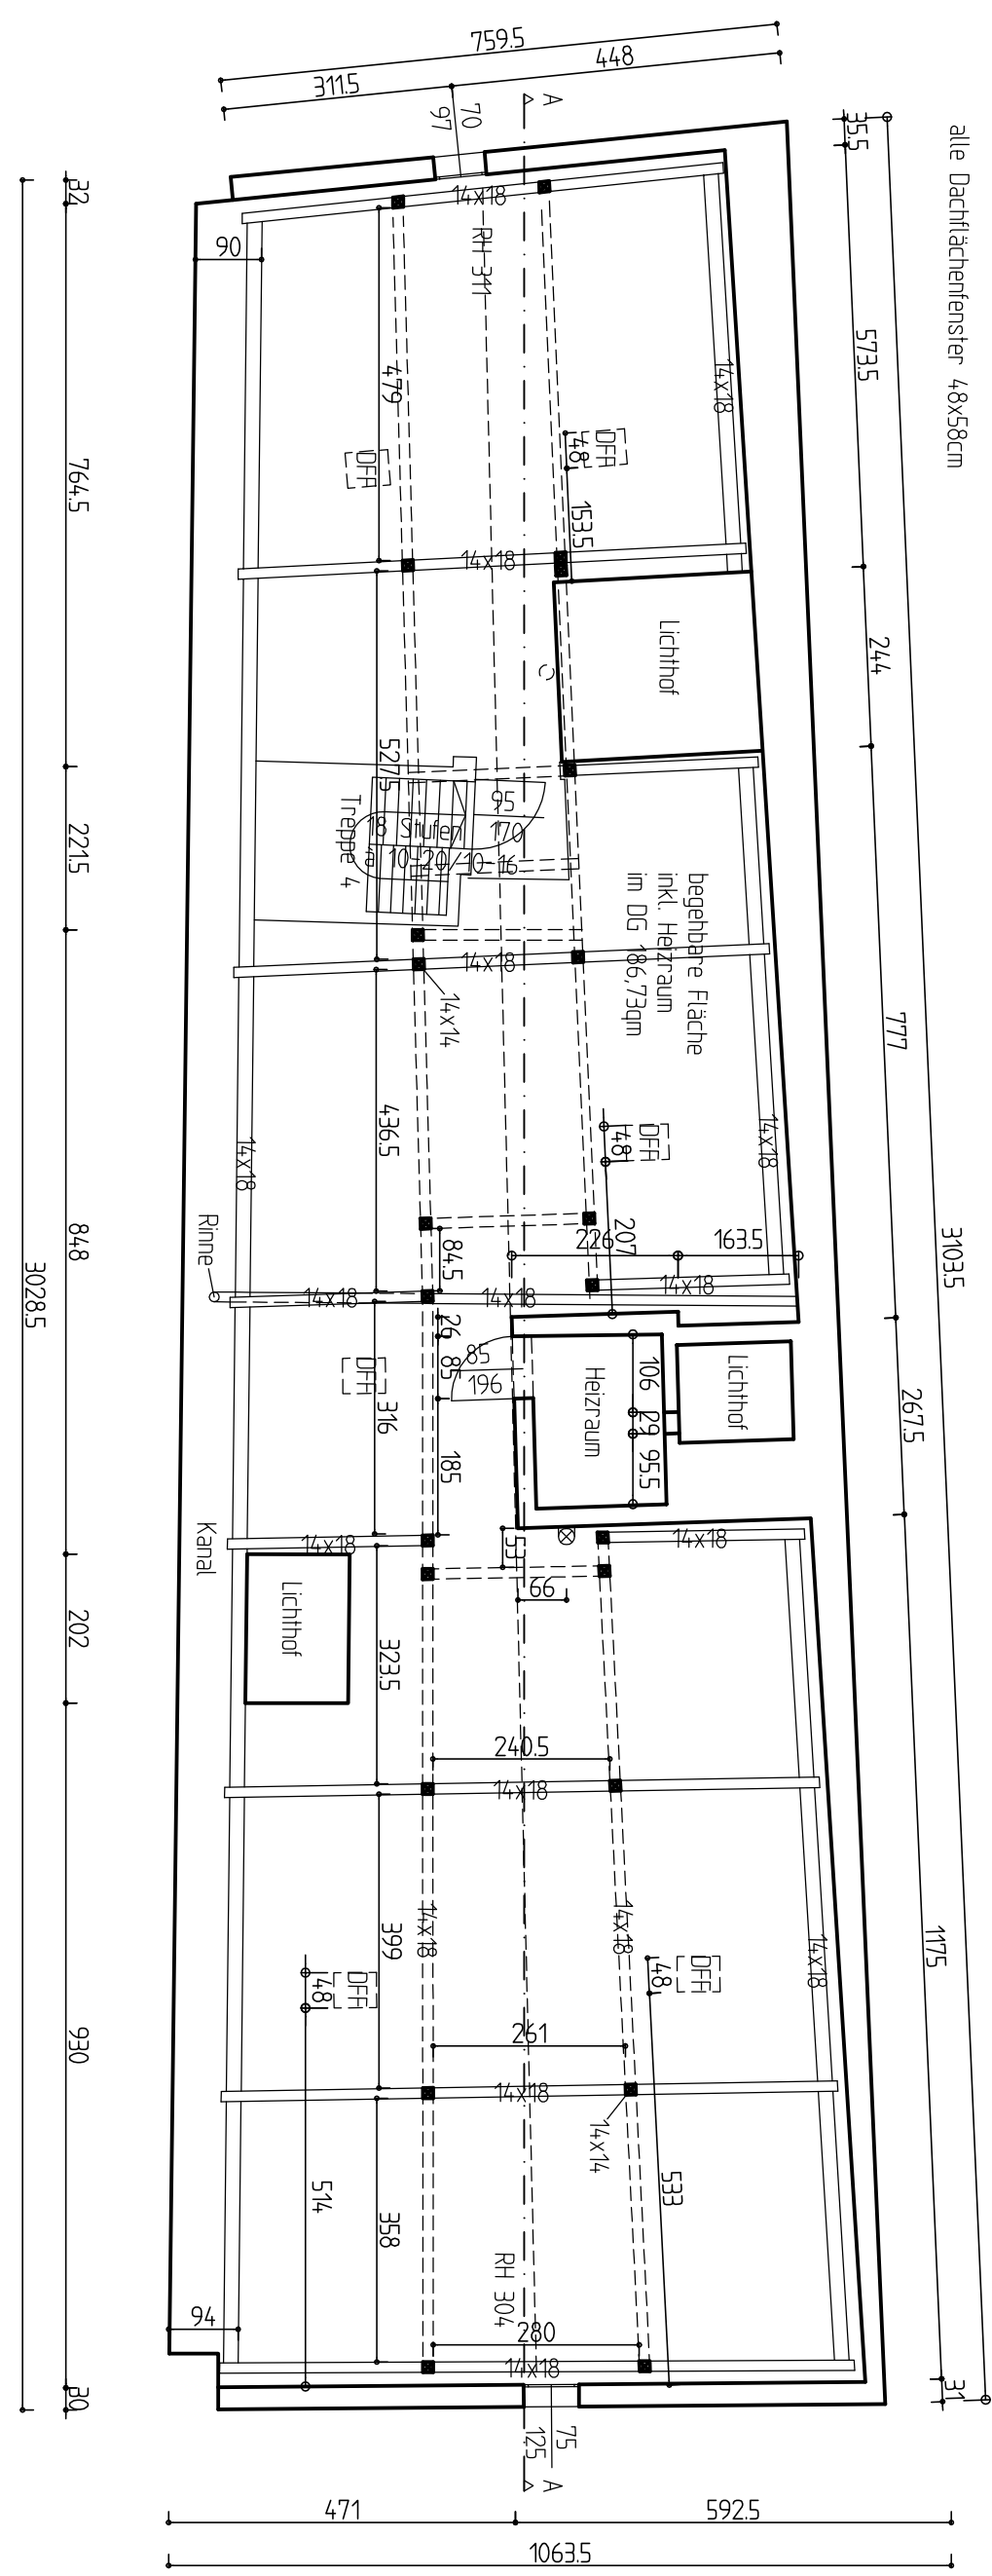

GRUNDRISS 01G

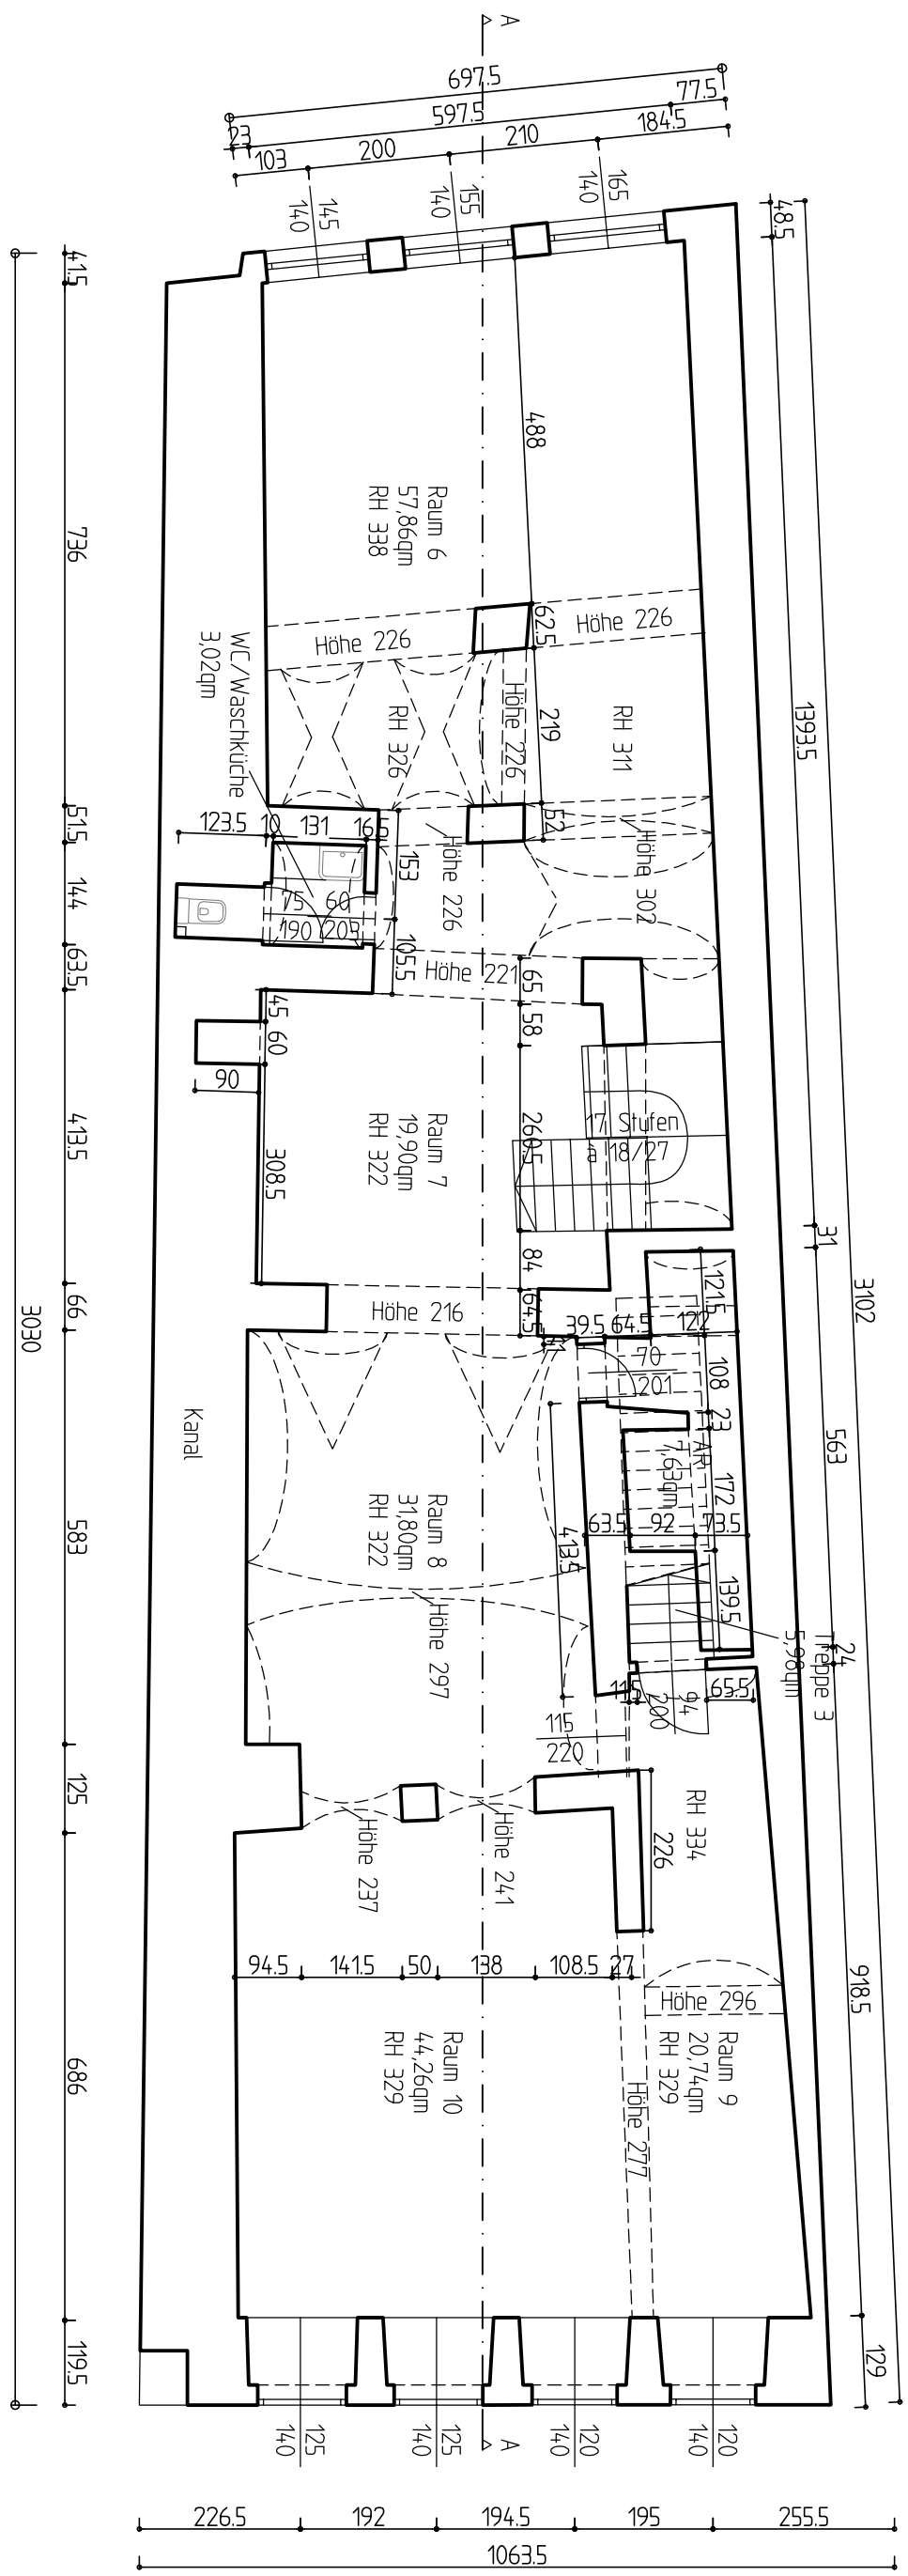

GRUNDRISS 10G

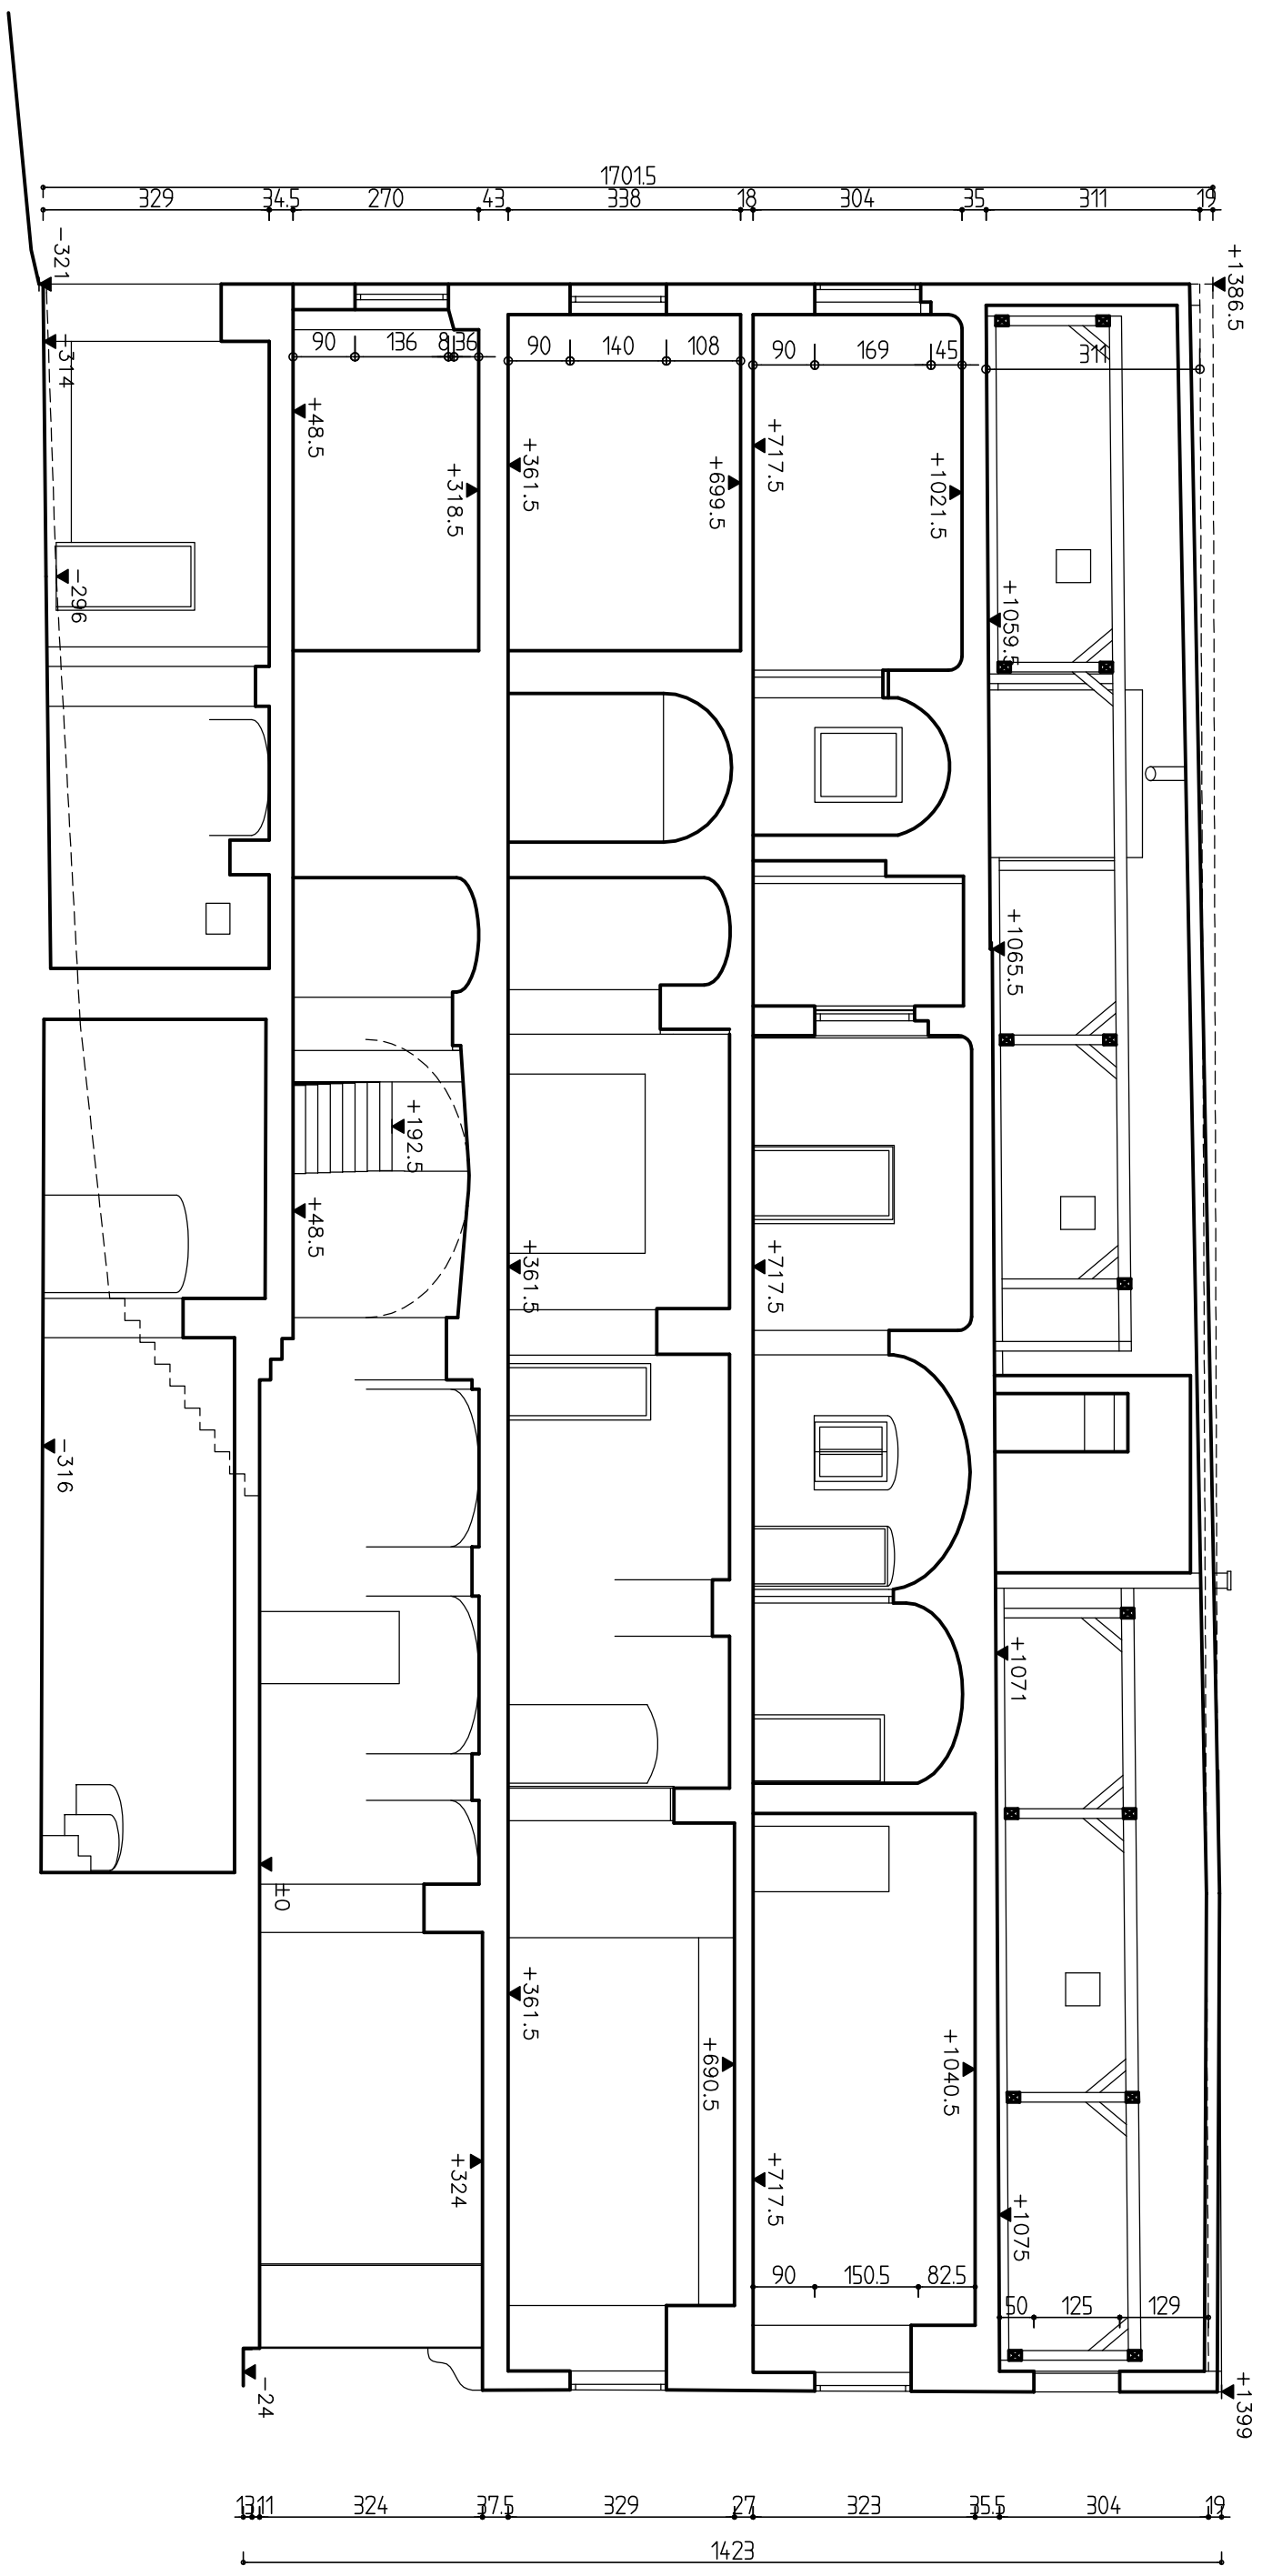

SCHNITT

NUTZFLÄCHEN


NUTZFLÄCHE KELLERGESCHOSS	
Gänge	31,50qm
Keller 1	2,50qm
Keller 2	4,50qm
Keller 3	2,50qm
Keller 4	2,50qm
Keller 5	18,90qm
Stocker	4,50qm
gesamt KG	78,40qm

NUTZFLÄCHE ERDGESCHOSS	
Baum 1	56,40qm
Baum 2	56,40qm
Treppes 1	8,20qm
Treppes 2	8,20qm
Baum 3	33,60qm
Lager	10,20qm
Baum 4	72,80qm
Schleuse 1	6,10qm
Schleuse 2	15,00qm
gesamt EG	375,40qm

NUTZFLÄCHE 1. OBERRGESCHOSS	
Baum 6	57,20qm
Baum 7	57,20qm
Baum 8	19,90qm
Baum 9	31,60qm
Baum 10	20,70qm
Baum 11	4,50qm
gesamt 01G	197,10qm

NUTZFLÄCHE 2. OBERRGESCHOSS	
Baum 12	30,70qm
Baum 13	30,70qm
Baum 14	20,70qm
Baum 15	16,40qm
Baum 16	16,40qm
Baum 17	4,50qm
Baum 18	7,20qm
gesamt 20G	167,70qm

NUTZFLÄCHE 10. STAGE	
EG	78,40qm
01G	197,10qm
20G	167,70qm
gesamt	660,90qm

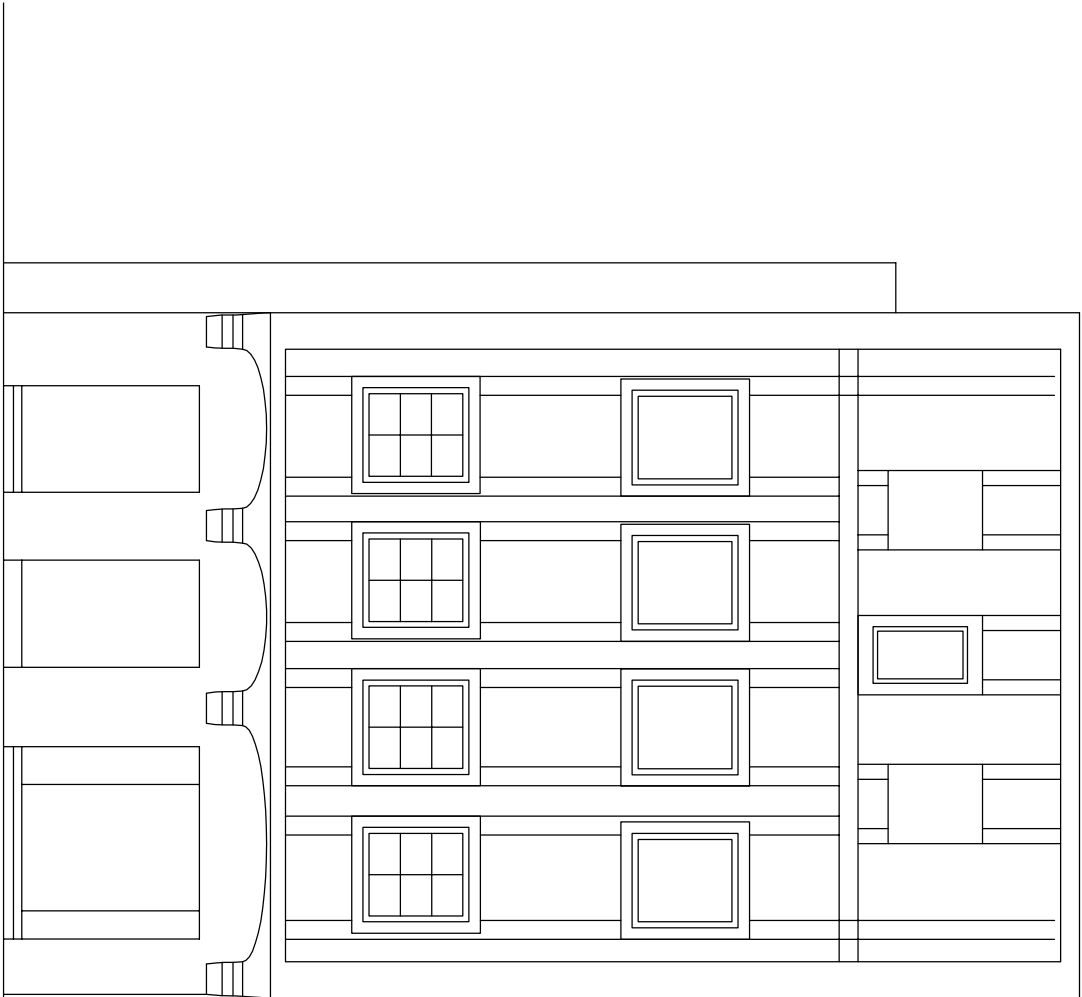

ANSICHT ENGE GASSE

BESTANDSPLAN

HAUS ENGE GASSE 7
4400 STEYR

MASSSTAB	1:100	DATUM	19.12.2011
----------	-------	-------	------------

