


übersicht 1:250



Stadtplatz 38 Bestandsplan

Verkaufsraum 01	82.99 m²
Verkaufsraum 02	33.62 m²
Lager	15.51 m²
AR (keine Norm-Raumhöhe)	1.94 m²
AR (keine Norm-Raumhöhe)	2.31 m²
Nettonutzfläche	136.37 m²
Zusätzliche Bodenfläche bei Schaufenster	2.38 m²
Überdachter Eingangsbereich	10.15 m²

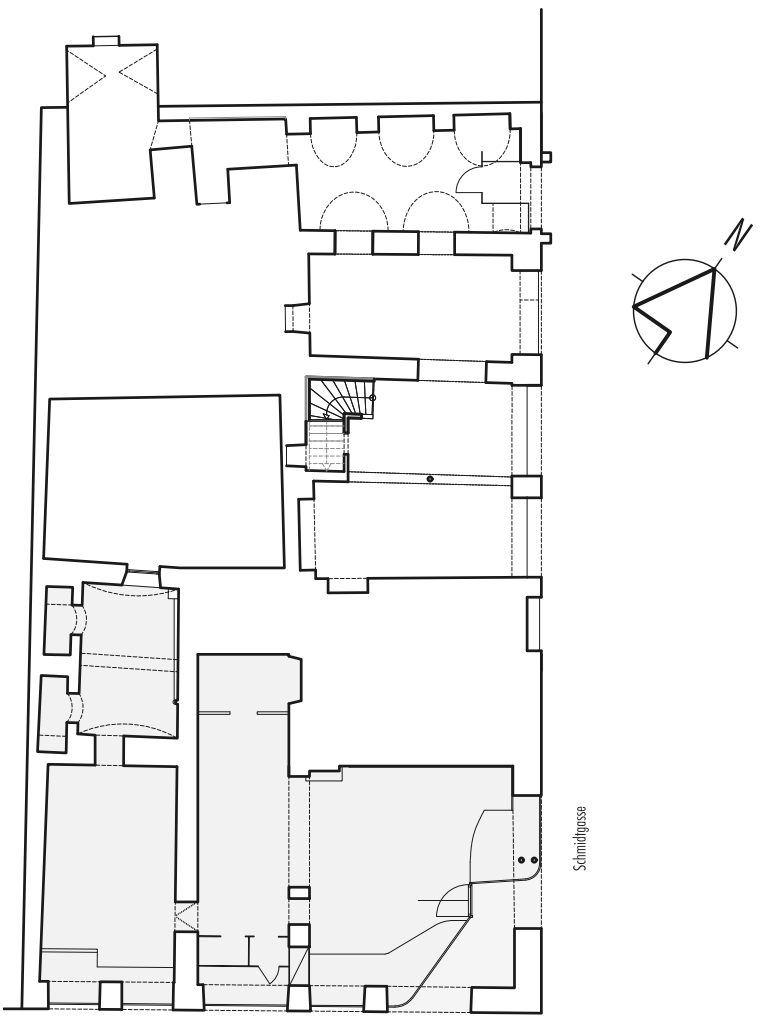