1.OG

DM

~218m²

646 m²

~859m²

BOUTIQUE HOTEL HAUSER

NACHBAROBJEKT DEICHMANN

BÄCKERGASSE

±0.00 = FFBOK.STIEGENHAUS im EG

| | | | |
|---|---|---|---|
| GESCHÄFTSHAUS<br>BÄCKERGASSE 3<br>4600 WELS | PLANART: BESTANDSPLAN<br>DARSTELLUNG: 1.OBERGESCHOSS | PLAN-NR: 01/02 | |

1.OBERGESCHOSS:

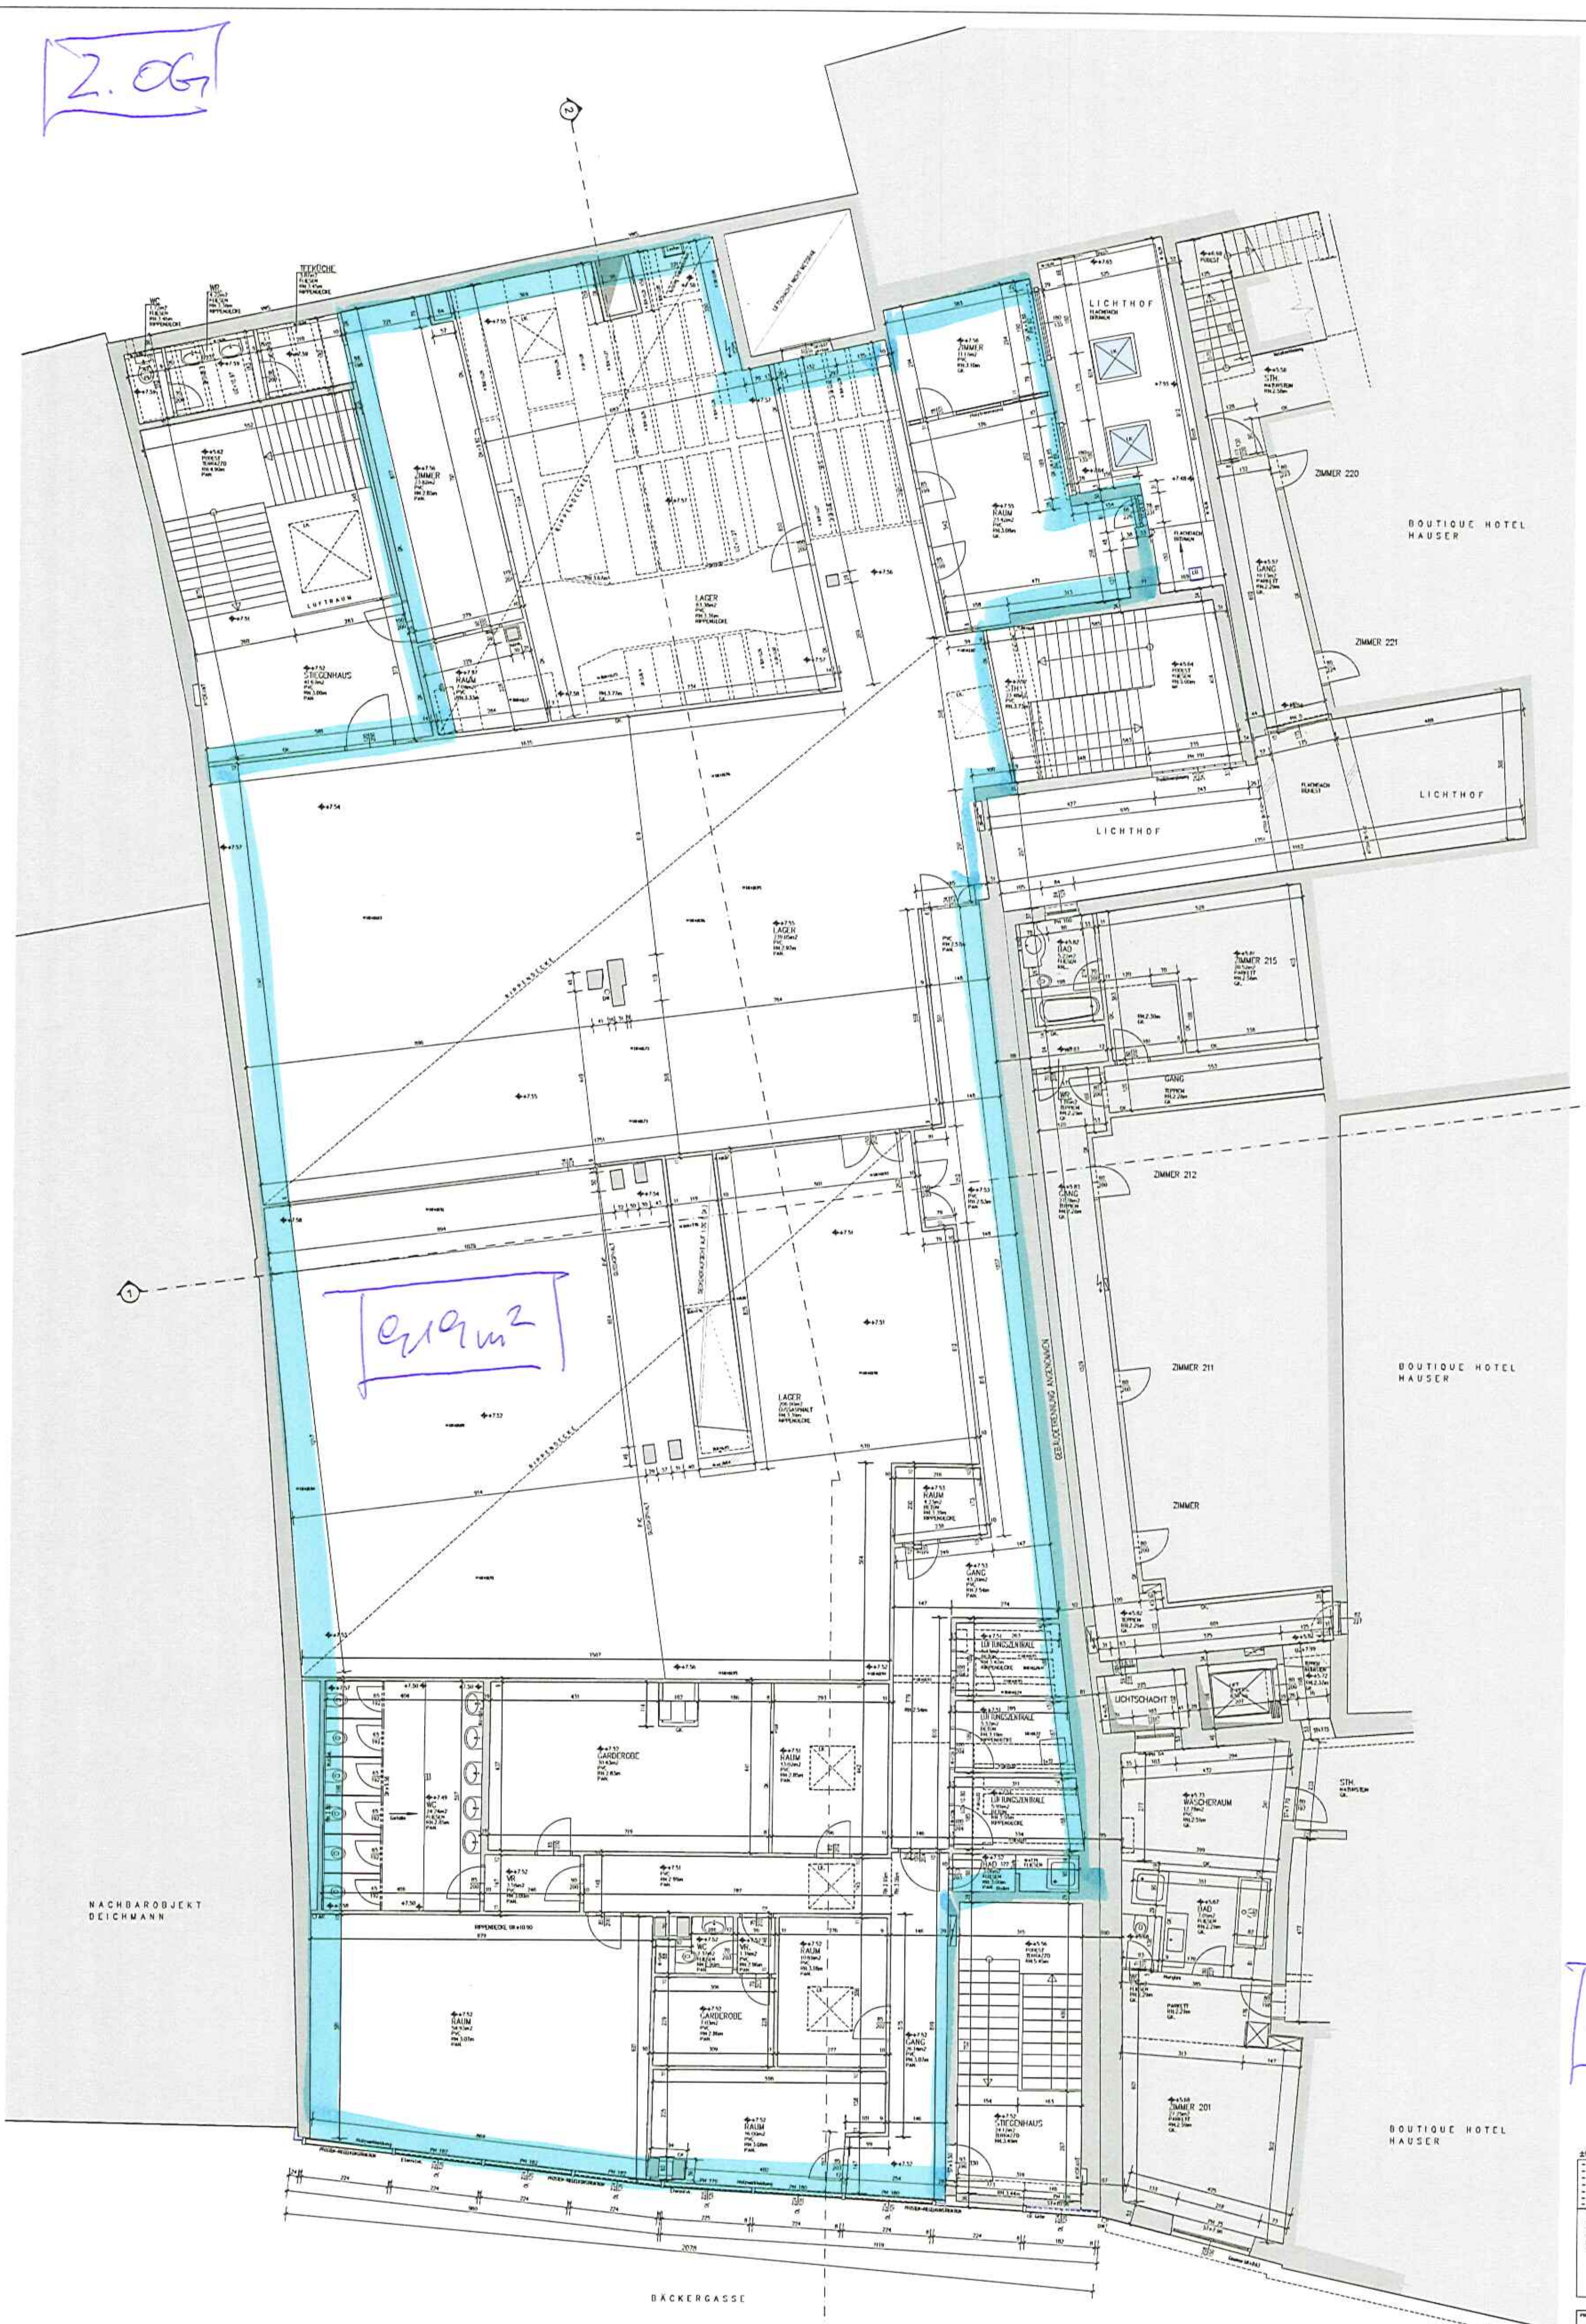


±0,00 = FBOK.EINGANG EG

2

01/03

GESCHÄFTSHAUS
BÄCKERGASSE 3
4600 WELS

BESTANDSPLAN

2.OBERGESCHOSS

2.OBERGESCHOSS: