CITY TOWER II

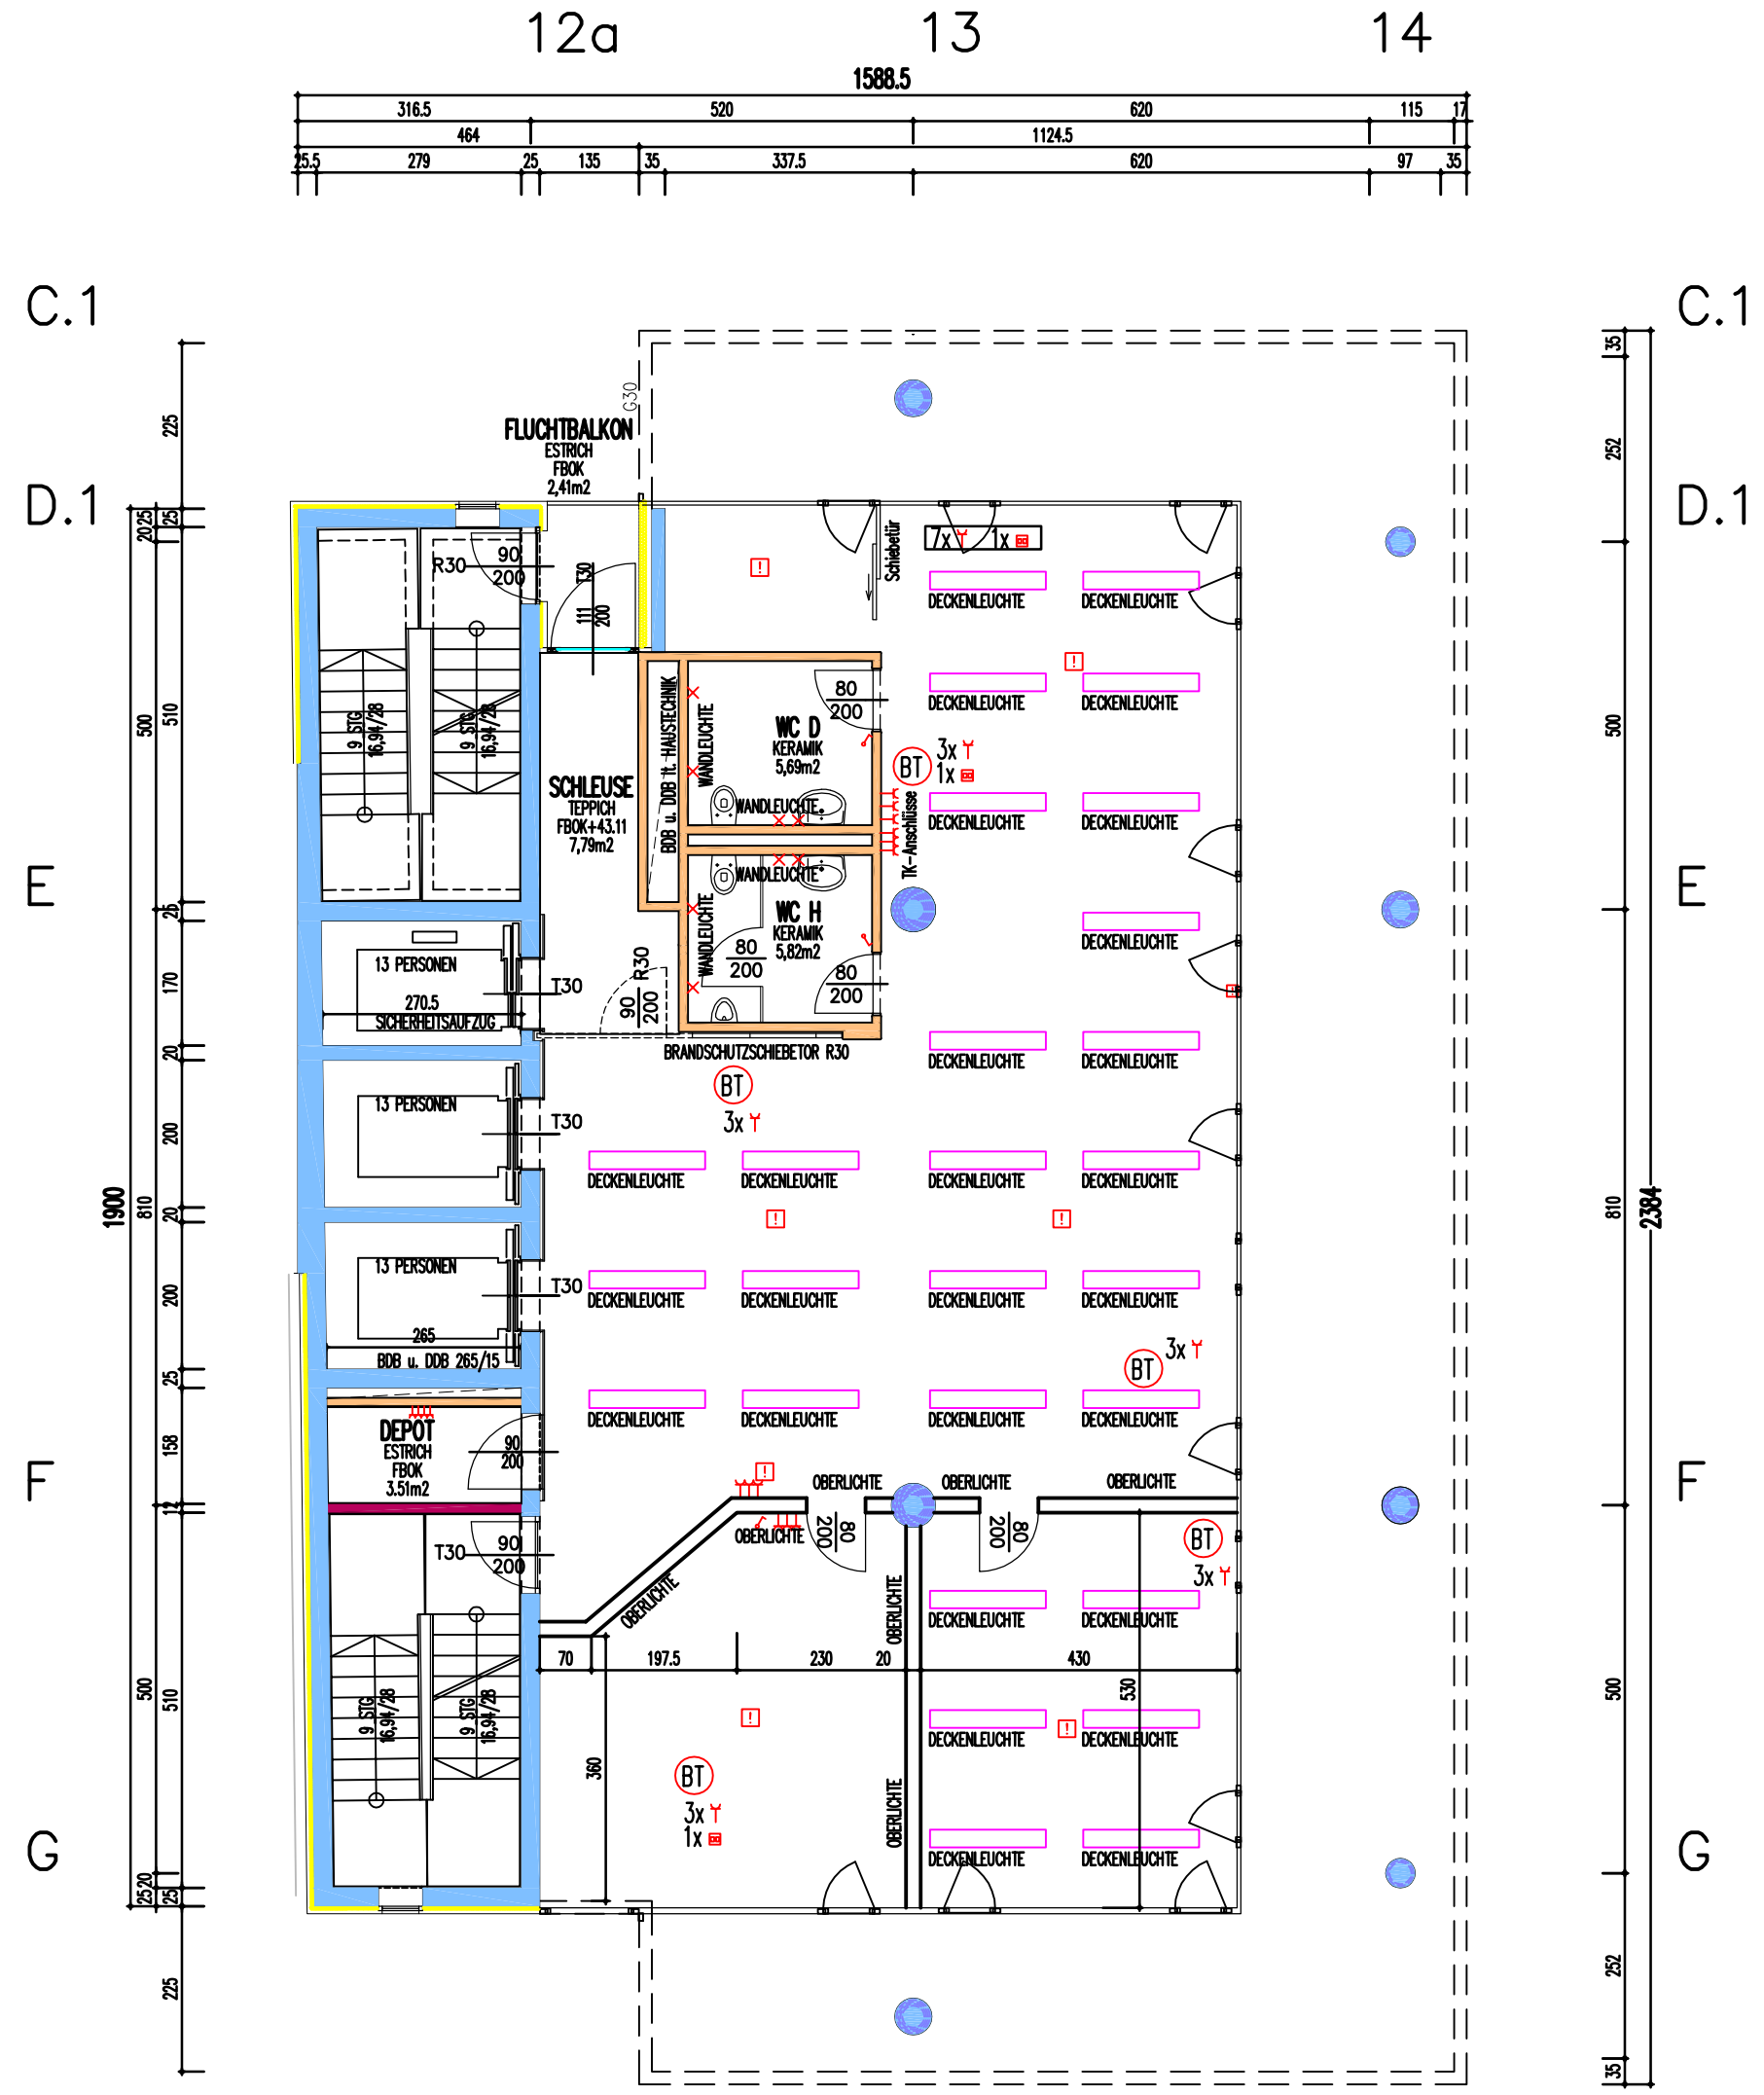

LEGENDE:

- BT — Bodentank
- Brandmelder selbsttätig
- Dimmer
- Schalter
- Klimagerät
- Mehrfachsteckdose
- Einfachsteckdose
- Datensteckdose

2. OBERGESCHOSS

Bauvorhaben: City Tower Linz Lastenstr. 36 4020 LINZ	Planverfasser: Dipl. Ing. Rene Kops Architekt – Ziviltechniker Reisnerstr. 32/16 1030 WIEN
Bestandsplan M 1:100 2. OG	
Stand: 14.02.2013	